




- Legende :**
- Réseau A.E.P. existant
  - Robinet vaine
  - Potéau d'arrosage
  - Potéau d'incendie
  - Bouche d'incendie
  - ▲ Cône de réduction
  - Ventouse
  - ⇄ Vidange ou purge

DEPARTEMENT DU BAS-RHIN

Syndicat Intercommunal d'Adduction  
d'Eau Potable des Communes du  
Canton de Soultz-sous-Forêts

Commune de Be  
Soultz-sous-Forêts  
Kutzenhausen, Mei

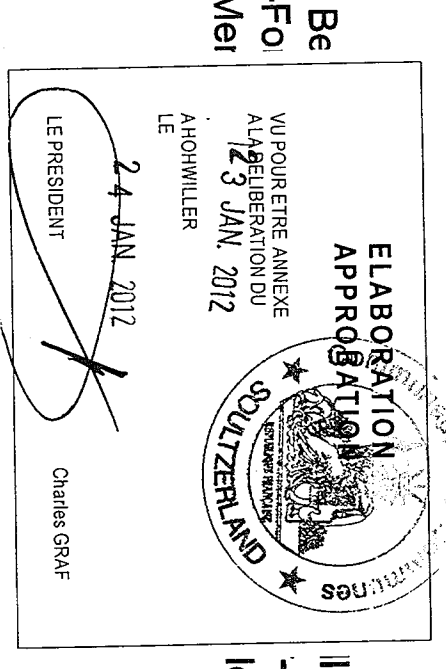

**ALIMENTATION EN EAUX POTABLE**

**PLANS DE RECOLEMENT**

10, Commune de SCHOENENBOURG

**BUREAUX D'ETUDES REUNIS DE L'EST**  
INGENIEUR CIVIL DES PONTS, COLLECTIF DES TECHNICIENS  
**Siège social:**  
5, rue GRENZBACH, BP 3012, 67011 ILLKIRCH GARTENSTADT  
TEL : 03 88 63 81 00 - 03 88 63 50 05 - Télécopier : 03 88 63 50 05 - Groupe : GERBER

Index	Date	Révisé par	Objet de la modification
1	15.09.2010	MERCIER	
2	17.09.2010	MERCIER	
3	17.09.2010	VERBAUER	
4	17.09.2010	VERBAUER	
