



# SYNDICAT DES EAUX DE SELTZ

Communes de : ASCHBACH, BUHL, HATTEN, HOFFEN, LEITERSWILLER, NIEDERROEDERN, OBERROEDERN, RITTERSHOFFEN, SCHAFFHOUSE, SELTZ, STUNDWILLER

Siège : MAIRIE DE SELTZ Place de la Mairie 67470 SELTZ  
Téléphone : 03.88.86.51.74. Fax : 03.88.86.13.50

## COMMUNE DE HOFFEN

**ELABORATION APPROBATION**

VU POUR ETRE ANNEXE A LA DELIBERATION DU 6 septembre 2012

A HOHWILLER LE 10 SEP. 2012

LE PRESIDENT Charles GRAF

4

### Réseau de distribution d'eau potable PLAN DE RECOLEMENT



**BUREAUX d'ETUDES Réunis de l'EST**  
INGENIEURS CIVILS DES COLLECTIVITES PUBLIQUES  
Infrastructure - Ingénierie

**Siège social:**  
8, rue GIRLENHIRSCH - BP 30012 - 67401 ILLKIRCH-GRAFFENSTADEN  
Tél : 03 88 65 36 06 - 03 88 65 36 03 - Télécopieur : 03 88 67 33 52 - Groupe 3 BASTIAN  
Email : g3@berest.fr

Indice	Date	Réalisé par	Objet de la modification		
C	Novembre 2009	HUWIG S.	Mise à jour conduite d'eau dans la Rue Hohi		
B	23.01.2007	BALZER R.	Mise à jour des réseaux existants (rue de la Hack - conduite Syndicat Mixte)		
A	Septembre 2006	BALZER R.	Mise à jour complète du plan de récolement		
Responsable Projet		Vérificateur	Echelle	N° Affaire	N° Pièce
BASTIAN D.		SCHLEISS S.	1/2000°	67 1003 05 000 3 0	4

### LEGENDE

- Réseau du Syndicat Mixte
- Réseau Intercommunal
- Réseau Communal
- ⊖ Diamètre de la conduite en millimètre
- ⊗ Robinet vanne
- Poteau d'Incendie Ø 80
- ⊙ Poteau d'Incendie Ø 80 avec vanne
- ⊖ Poteau d'Incendie Ø 100
- ⊙ Poteau d'Incendie Ø 100 avec vanne
- N°24 Position des PI par rapport aux numéros des habitations
- ⊗ Vidange ou purge de la conduite
- ⊙ Puits d'incendie
- ⊖ Cône de réduction de diamètre
- ⊙ Vanne sous regard
- ⊖ Dispositif de comptage sous regard
- ⊙ Ventouse

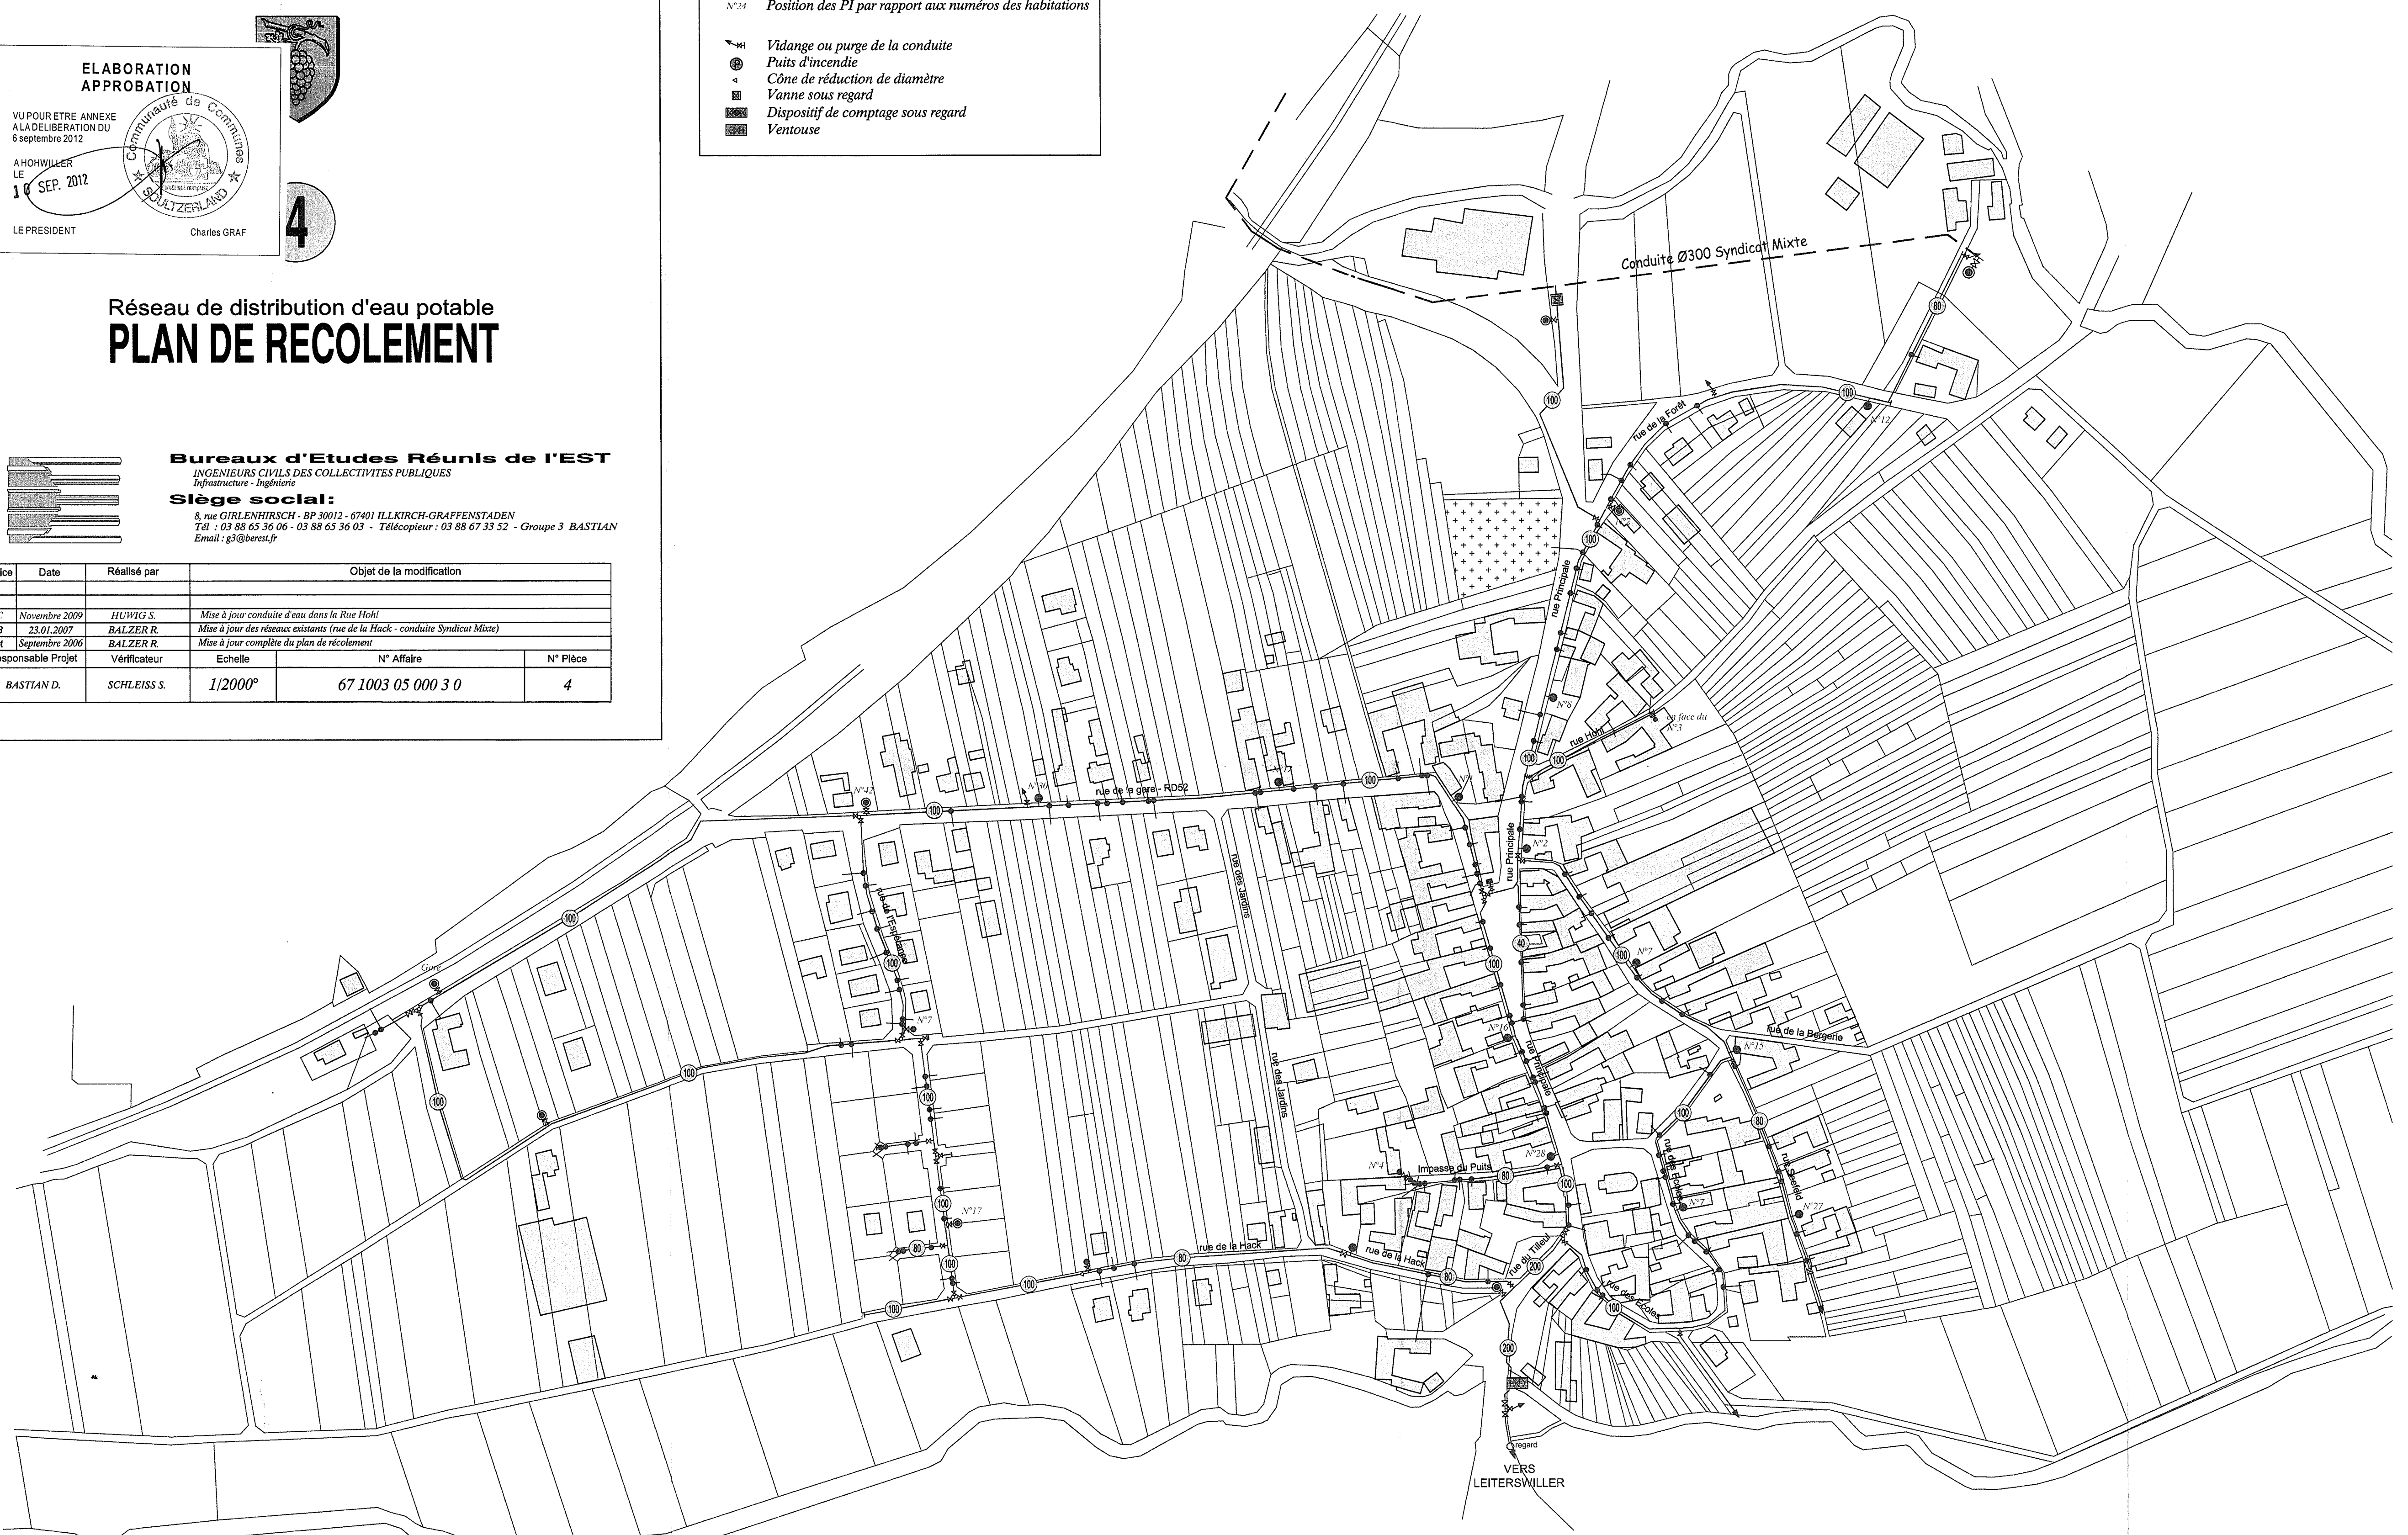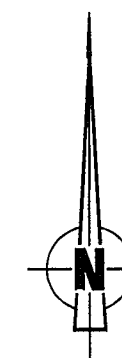

VERS LEITERSWILLER